

PARCELLES SITUÉES SUR LA COMMUNE DE SAINT-MAIGRIN


ZX 1001 - Cp.65	221100
ZX 1002 - Cp.70	5068700
ZX 1004 - Cp.70	1068400
ZX 1022 - Cp.580	703200
ZX 1034 - Cp.70	11407100
ZX 1054 - Cp.1300	484200
ZX 1058 - Cp.70	209900
ZX 1059 - Cp.6320	907700
ZX 1068 - Cp.3240	101800
ZX 1083 - Cp.1040	109800
ZX 1093 - Cp.6260	500100
ZX 1098 - Cp.3580	386000
ZX 1101 - Cp.70	807600
ZX 1108 - Cp.7080	244900
ZX 1110 - Cp.6860	627100
ZX 1113 - Cp.7320	686200
ZX 1114 - Cp.3800	101800
ZX 1131 - Cp.8200	407800

Plan approuvé par la Commission Intercommunale dans sa séance du 02/07/2025 le Président : le Secrétaire :	AFFICHE DU 19 SEPTEMBRE AU 20 OCTOBRE 2025 le Maire :
Plan portant en rouge les modifications prescrites par la Commission Communale dans sa séance du 16/12/2025 le Président : le Secrétaire :	AFFICHE DU le Maire : AU
Plan portant en bleu les modifications prescrites par la Commission Départementale dans sa séance du 16/12/2025 le Président : le Secrétaire :	AFFICHE DU le Maire : AU

SAINT-MAIGRIN (Charente-Maritime)

AMENAGEMENT FONCIER AGRICOLE, FORESTIER ET ENVIRONNEMENTAL

Section ZY

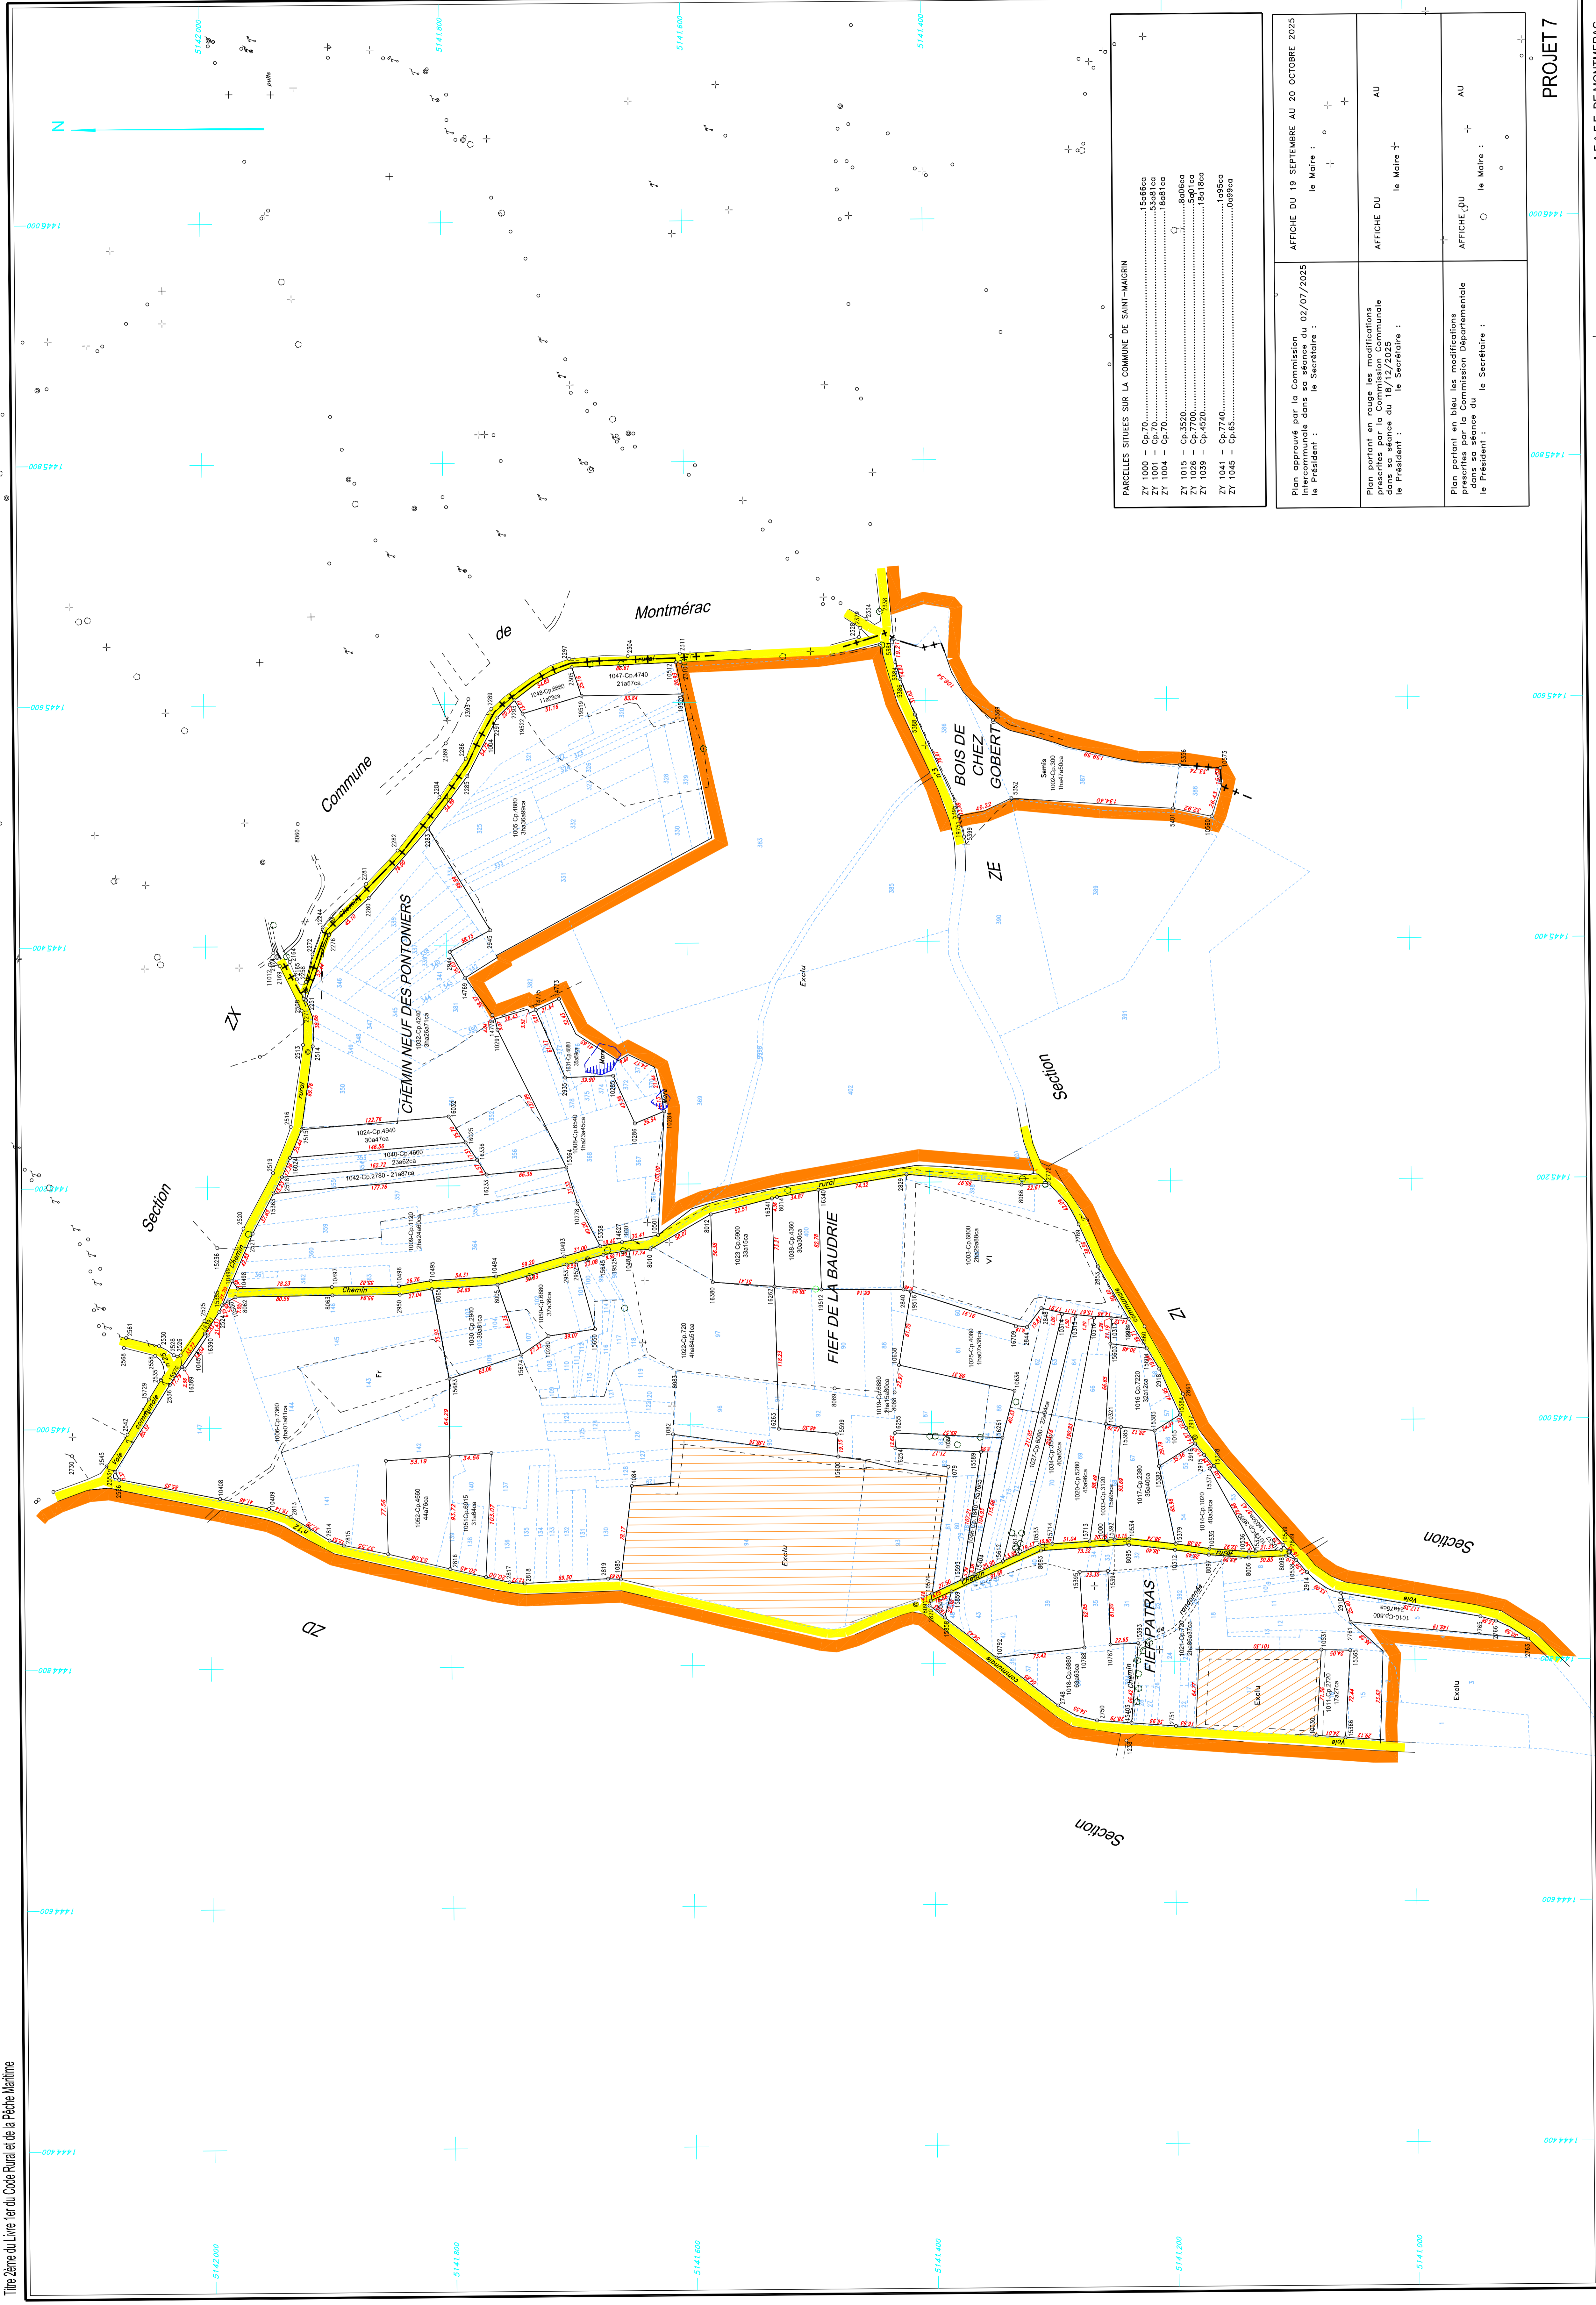

PARCELLES SITUÉES SUR LA COMMUNE DE SAINT-MAIGRIN

ZY 1000 - Cp-70.....	Labérea
ZY 1004 - Cp-70.....	Labérea
ZY 1015 - Cp-8550.....	Boisica
ZY 1028 - Cp-7700.....	Boisica
ZY 1039 - Cp-4520.....	Boisica
ZY 1041 - Cp-7740.....	Boisica
ZY 1045 - Cp-65.....	Boisica

Plan approuvé par la Commission d'Aménagement Foncier Agricole, Forestier et Environnemental dans sa séance du 02/07/2025 le Président : + le Secrétaire : +	AFFICHE DU 19 SEPTEMBRE AU 20 OCTOBRE 2025 le Maire : + le Secrétaire : +
Plan portant en rouge les modifications prescrites par la Commission d'Aménagement Foncier Agricole, Forestier et Environnemental dans sa séance du 18/12/2025 le Président : + le Secrétaire : +	AFFICHE DU 19 SEPTEMBRE AU 20 OCTOBRE 2025 le Maire : + le Secrétaire : +
Plan portant en bleu les modifications prescrites par la Commission Départementale d'Aménagement Foncier Agricole, Forestier et Environnemental dans sa séance du 18/12/2025 le Président : + le Secrétaire : +	AFFICHE DU 19 SEPTEMBRE AU 20 OCTOBRE 2025 le Maire : + le Secrétaire : +

PROJET 7

A.F.A.F.E. DE MONTERAC

Echelle 1/2000